


ECONOMIA SUR AL E




NIVEL 2M B.D.

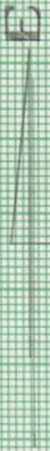

ZACATENÁN
C/TRA 606
REC 1110
MURTO MURO SUR
PRIMER CUERPO

Z-606-muro Sur (primer curso)

NIVEL 1.70 BD.

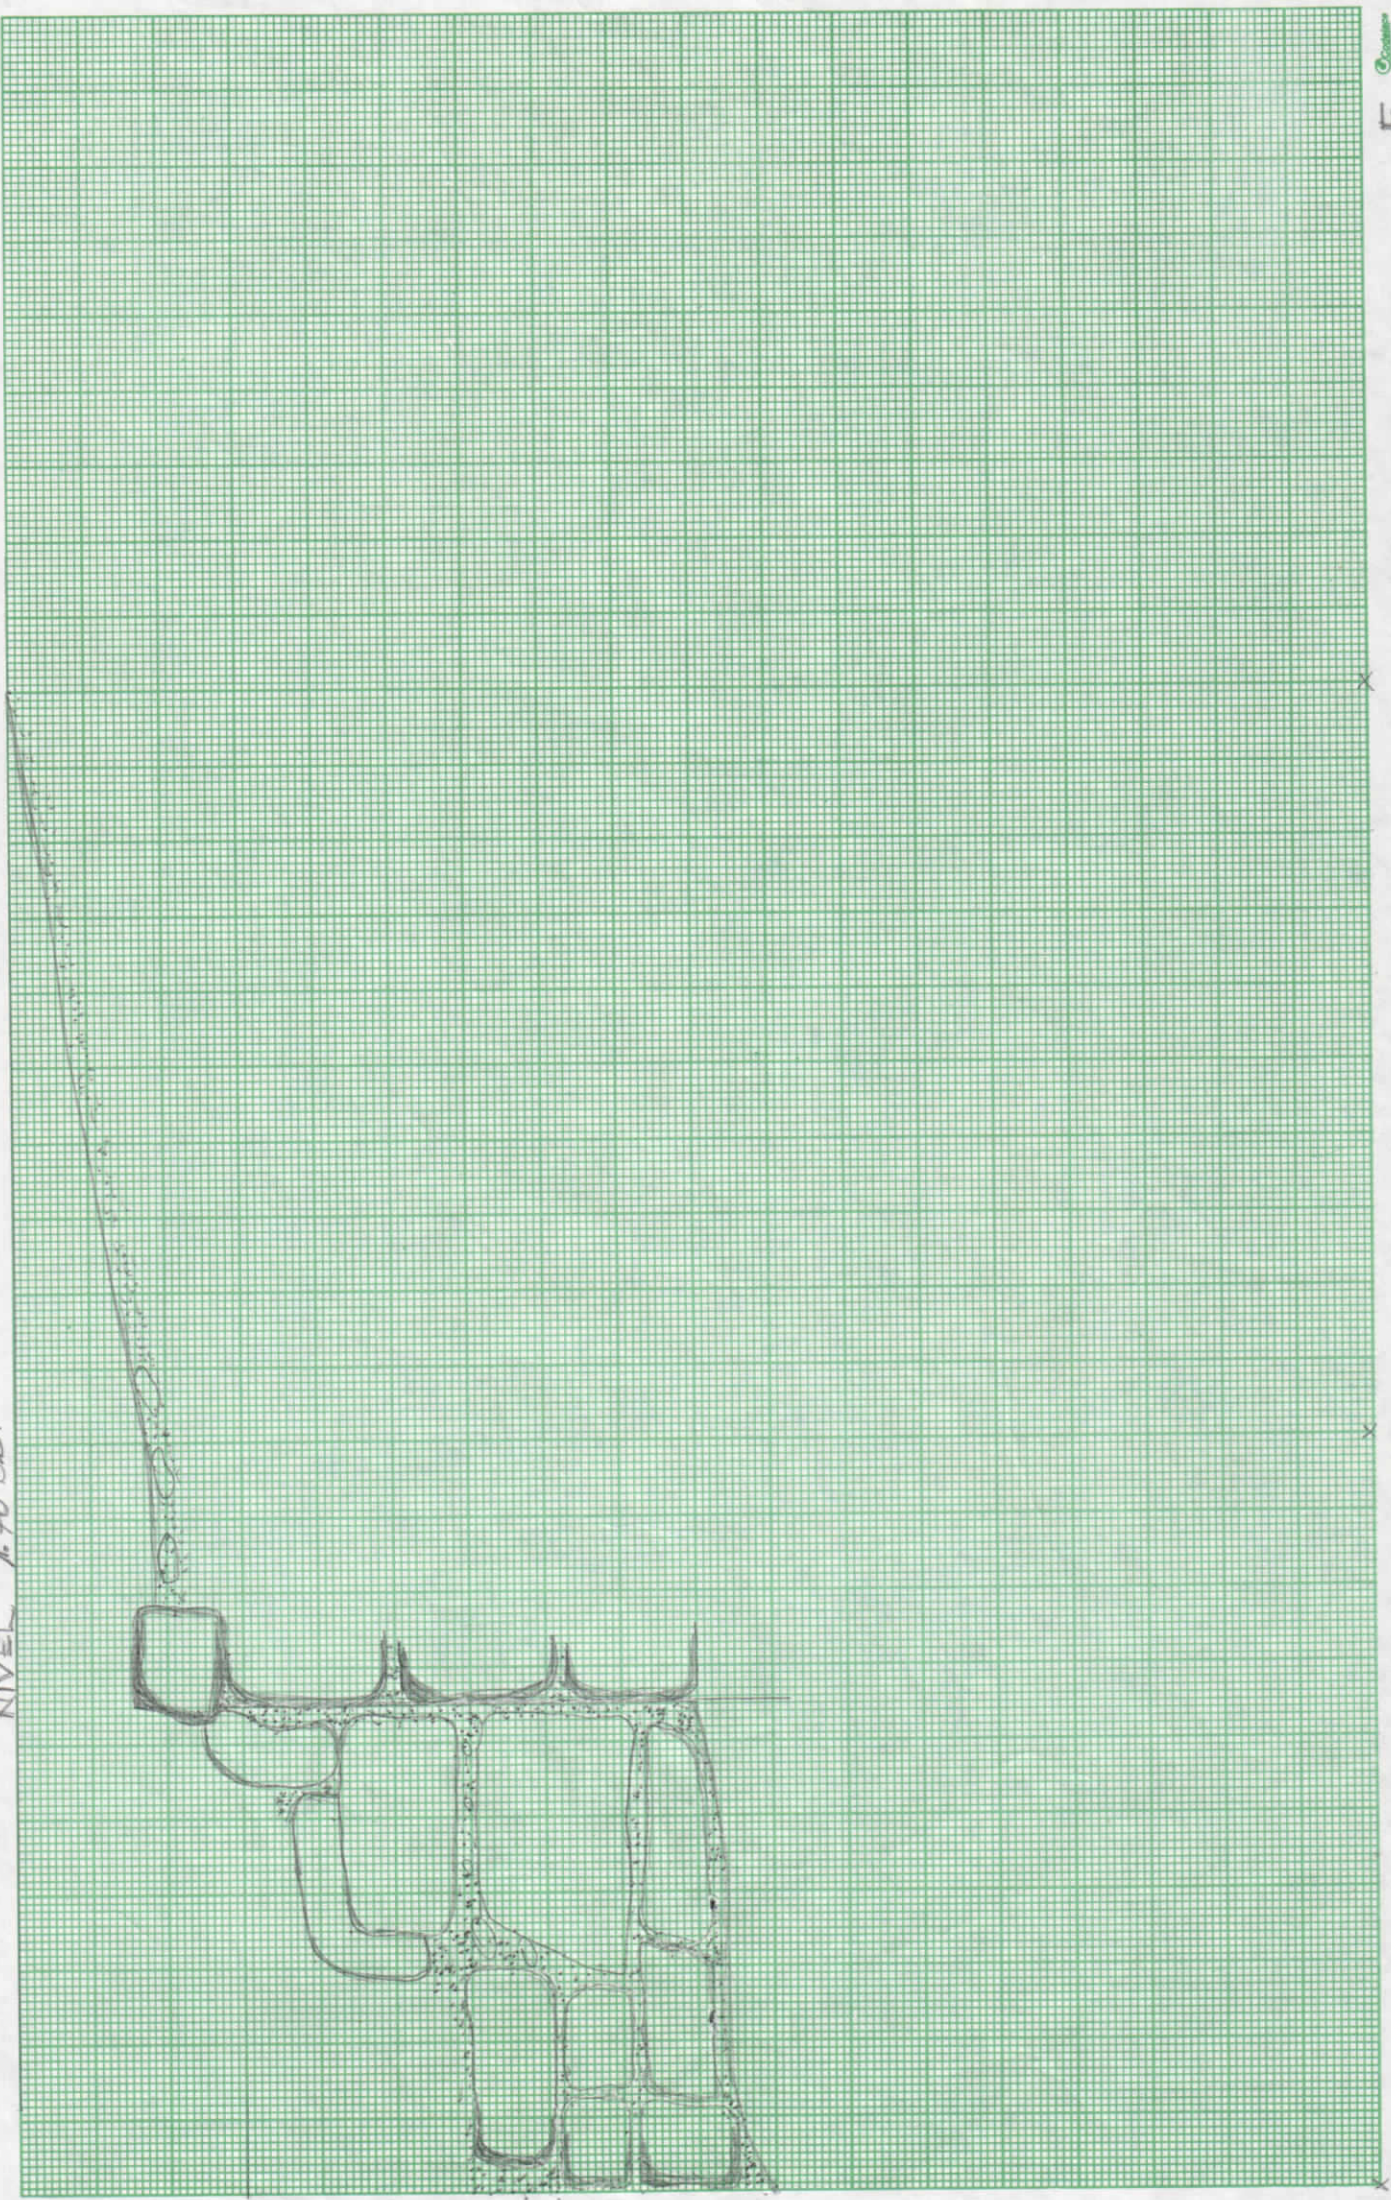


F

E

Z-606- muro sur (primer cuerpo)

NIVEL 2M. BID

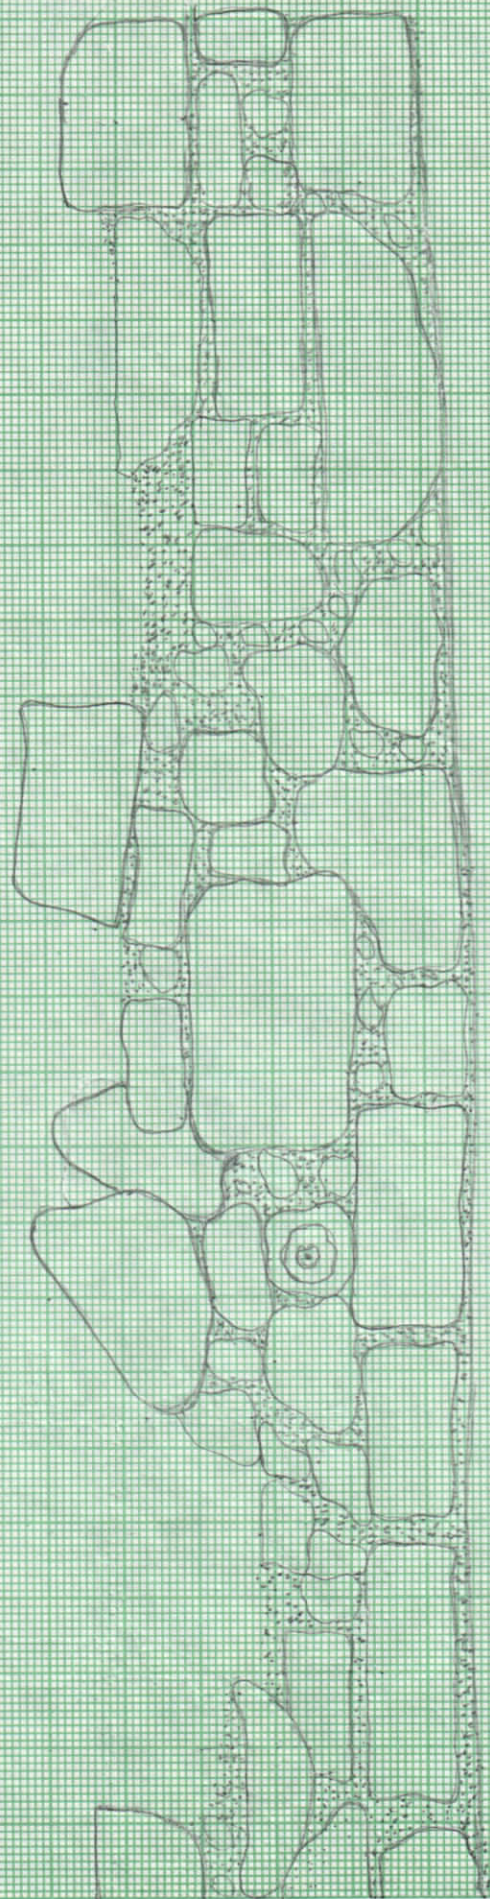

Z-606 - muro sur (primer cuerpo)

NIVEL 2.M. 50.



D

x


x

C

©

Z-606. muro sur (primus murpo)

1911. 24. 5. D.

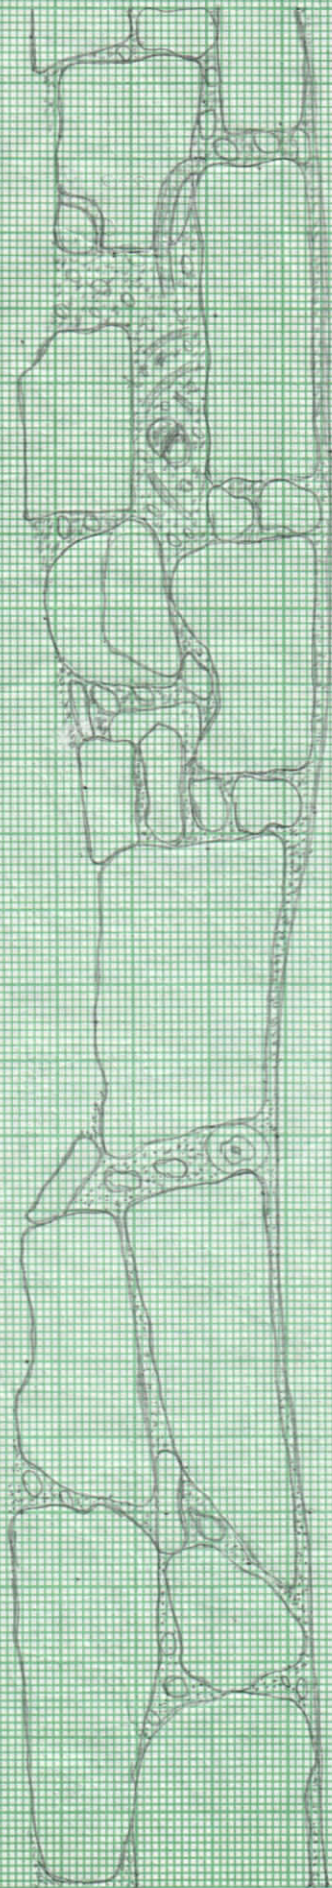

E 0

53110.15 : 575


$\frac{1}{0.30}$

531576

53110.08.577

SITIO ZACAPETEN
STR 606
POZO DE REGISTRO NO. 531577
BASE NIVEL 22
CARA NORTE DEL MURO
NIVEL 20
ESC. 1:10
30-05-97
MS


21 (M)
- GROSOR DE PISO
22 (M)

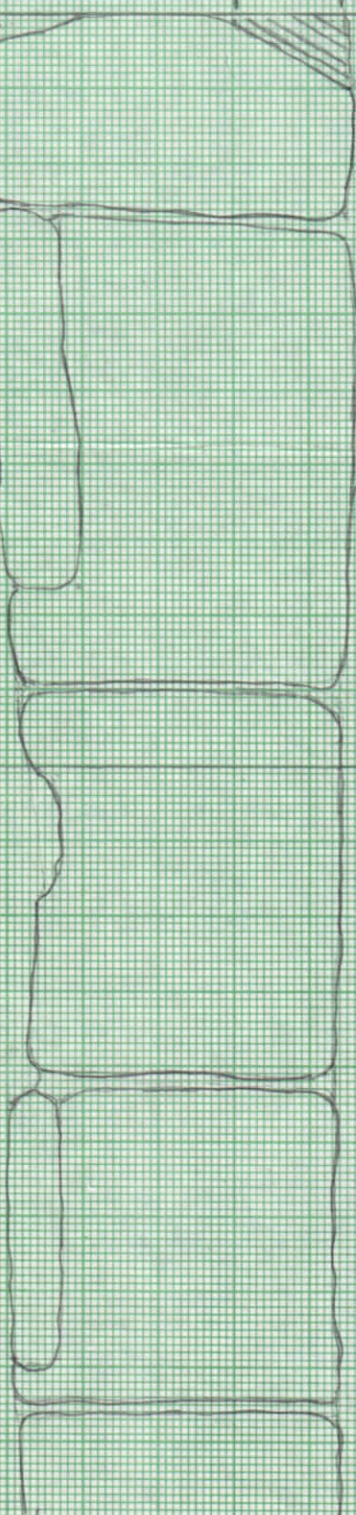

Zacpeten
Str 606
Test Pit 531, 577
Base of L20, L19, & L22
TP
6/2/97

N

40 cm

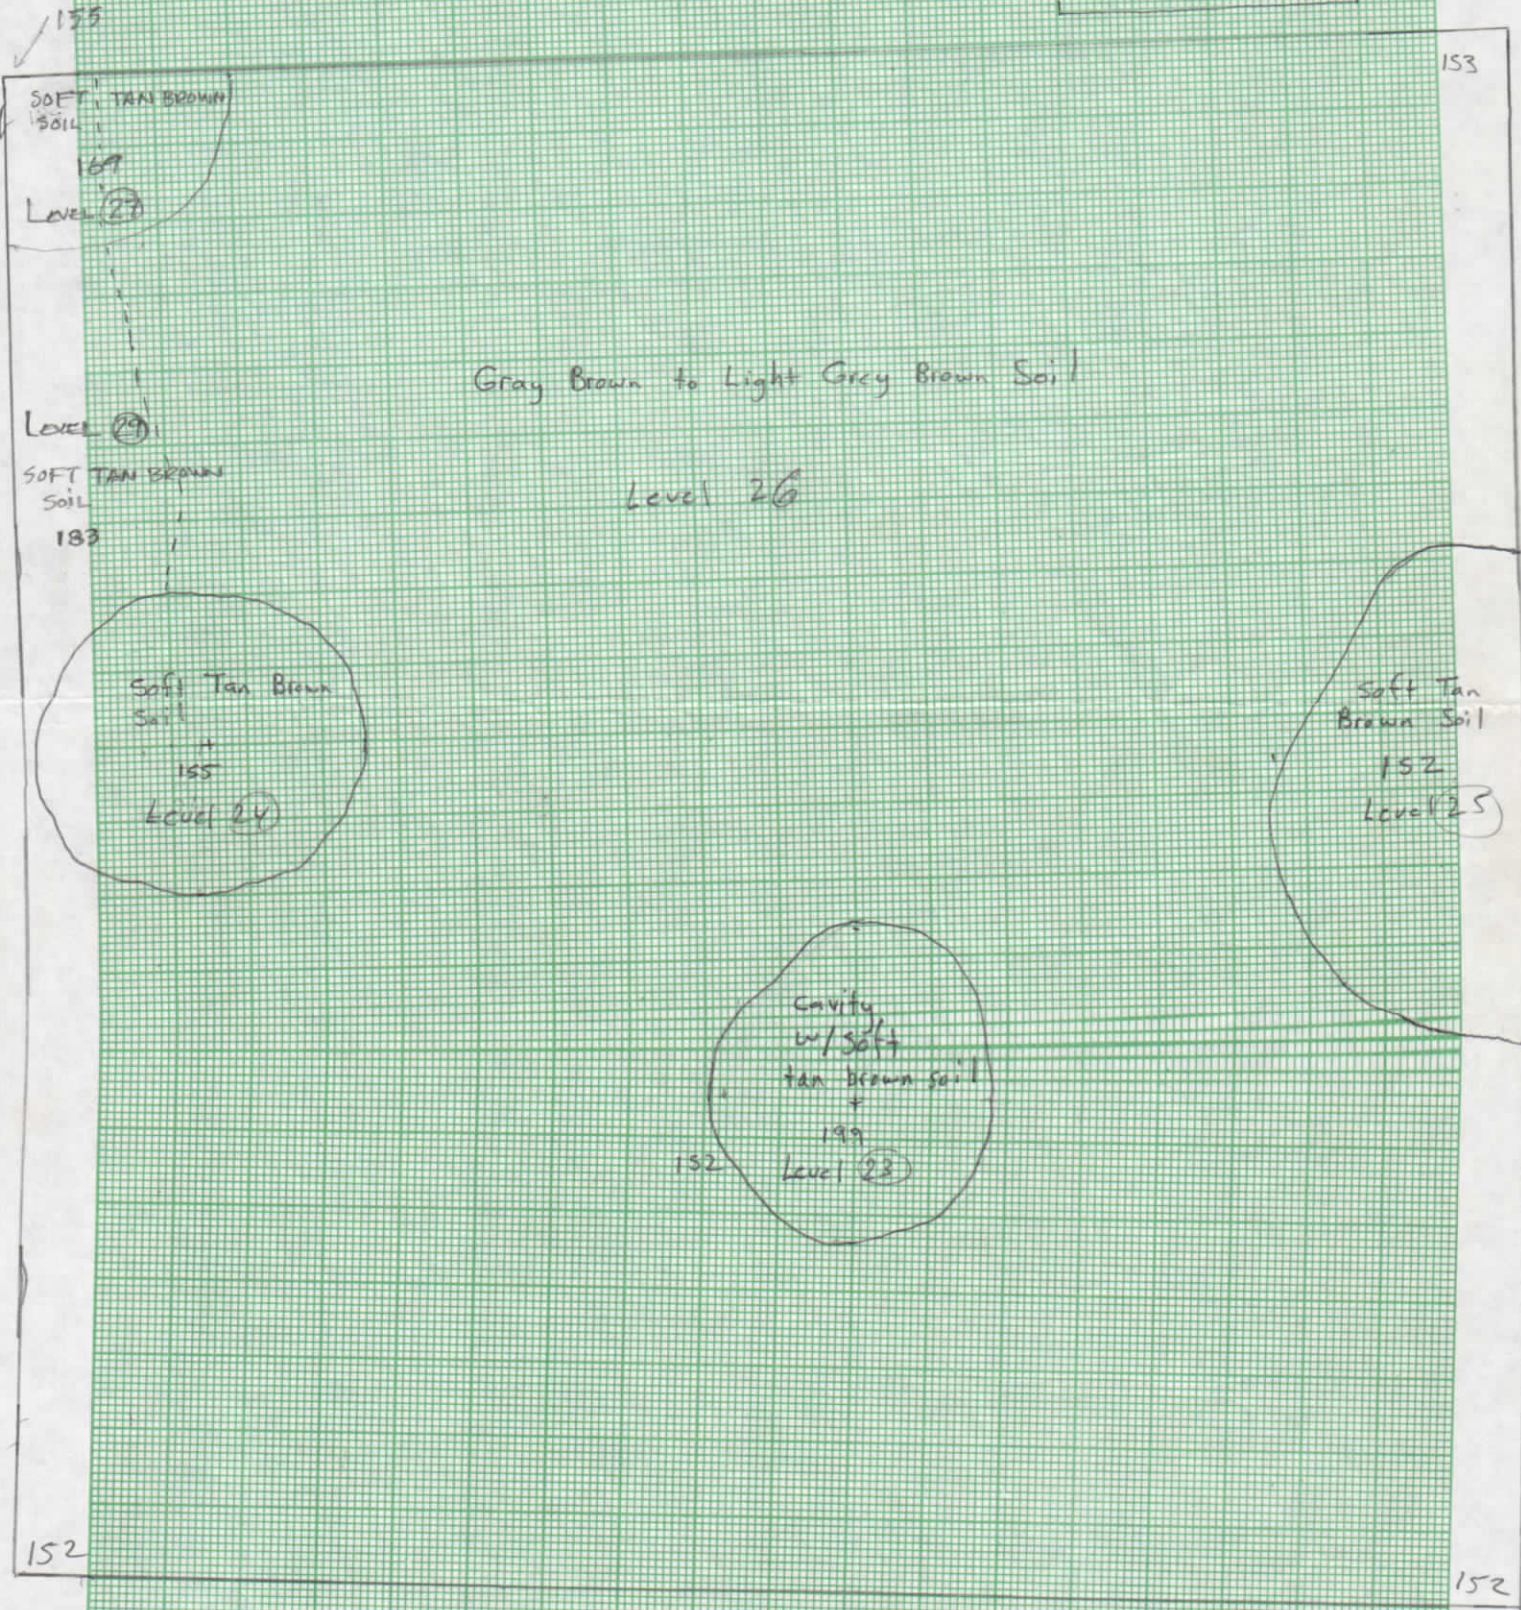

(1)

530
598

N


579
598

S

NIVEL 0.01 CM
DATUM

528
598

527
598

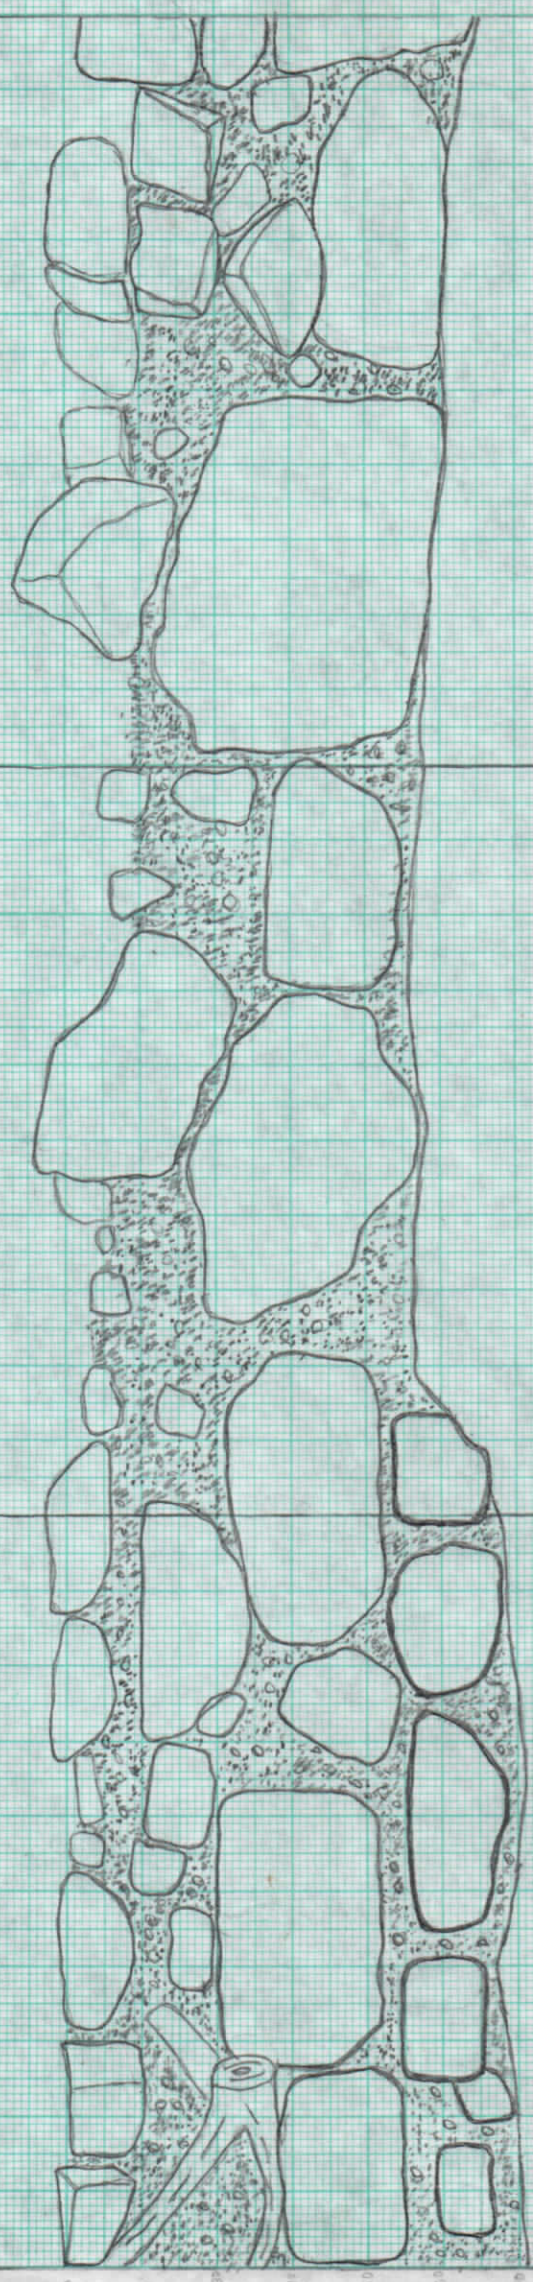

SITIO: ZACPETEN
 PERFIL DEL MURD ESTE DE LA
 STR. 606 A
 CARA ESTE
 ESC. 1:10
 MS
 23-6-97

01
1
37 Cuervo

0 E


$\frac{522}{504}$
D/0.74

$\frac{522}{503}$

$\frac{522}{502}$

0 2 3 4 5 6 7

ZAGRETA STR. 606
PERFIL NOROCCOR (37 CUERVO)
ESCALA 1:10
A.S.

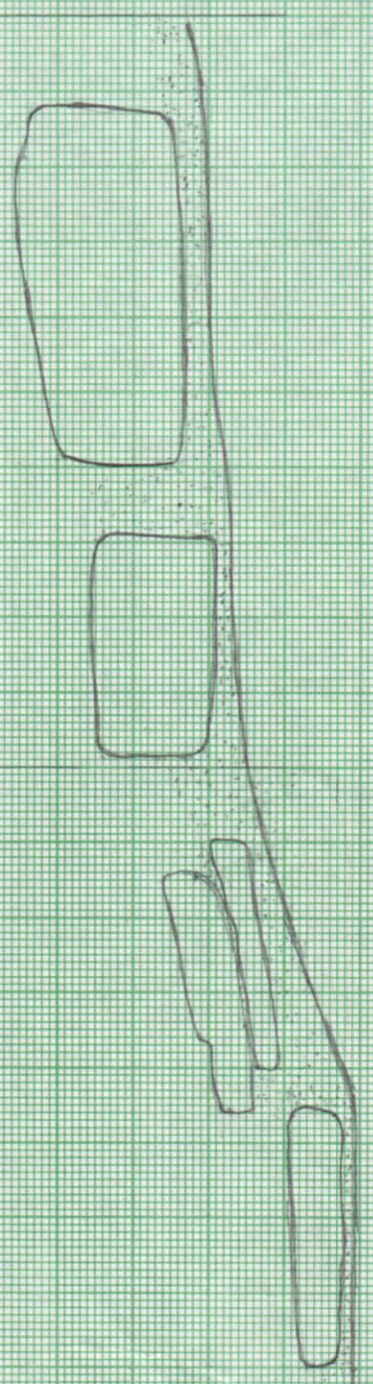

Segundo Cuerpo

1

0 E

D/124

520/503

520/504


SITIO ZACPETEN

STR 606

PERFIL: MURO SUR (SEGUNDO CUERPO)

A.S.

04-06-97

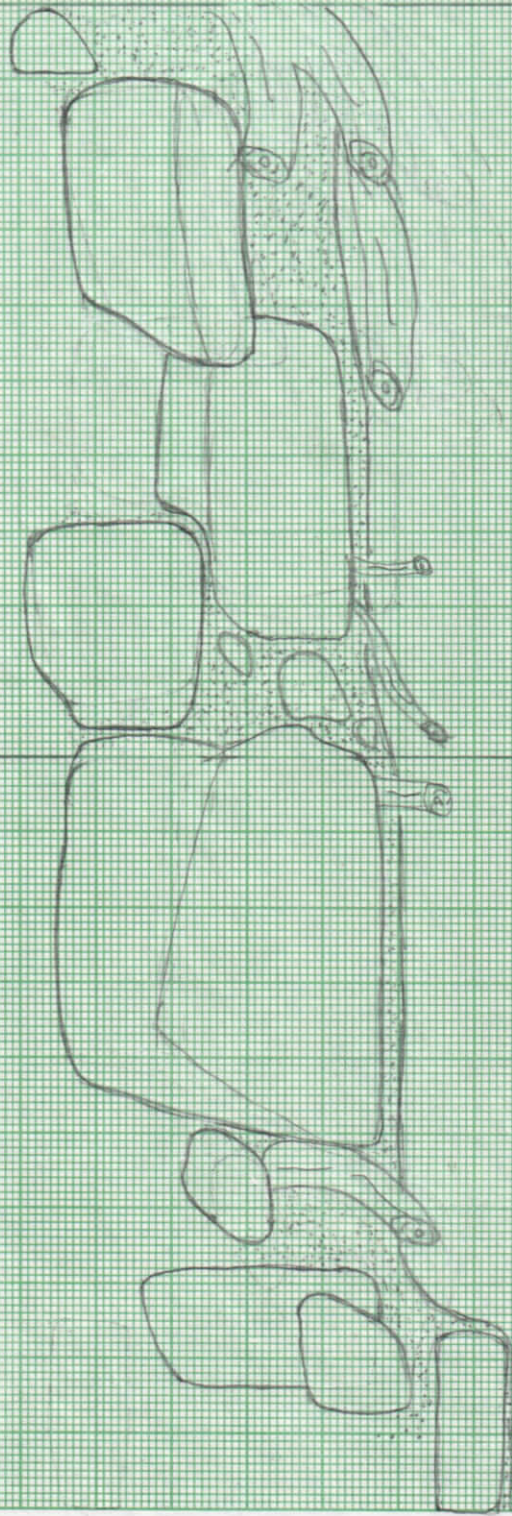

Perfil
 Piedra →
 Escalinota

1 2 3 4 5 6 7 8 9 10


0 E

520/586 9/24

520/585

520/584

SITIO: ZAPETEN
STR 606
PERFIL MURO SUR (SEGUNDO CUERPO)
A-5
04-04-07

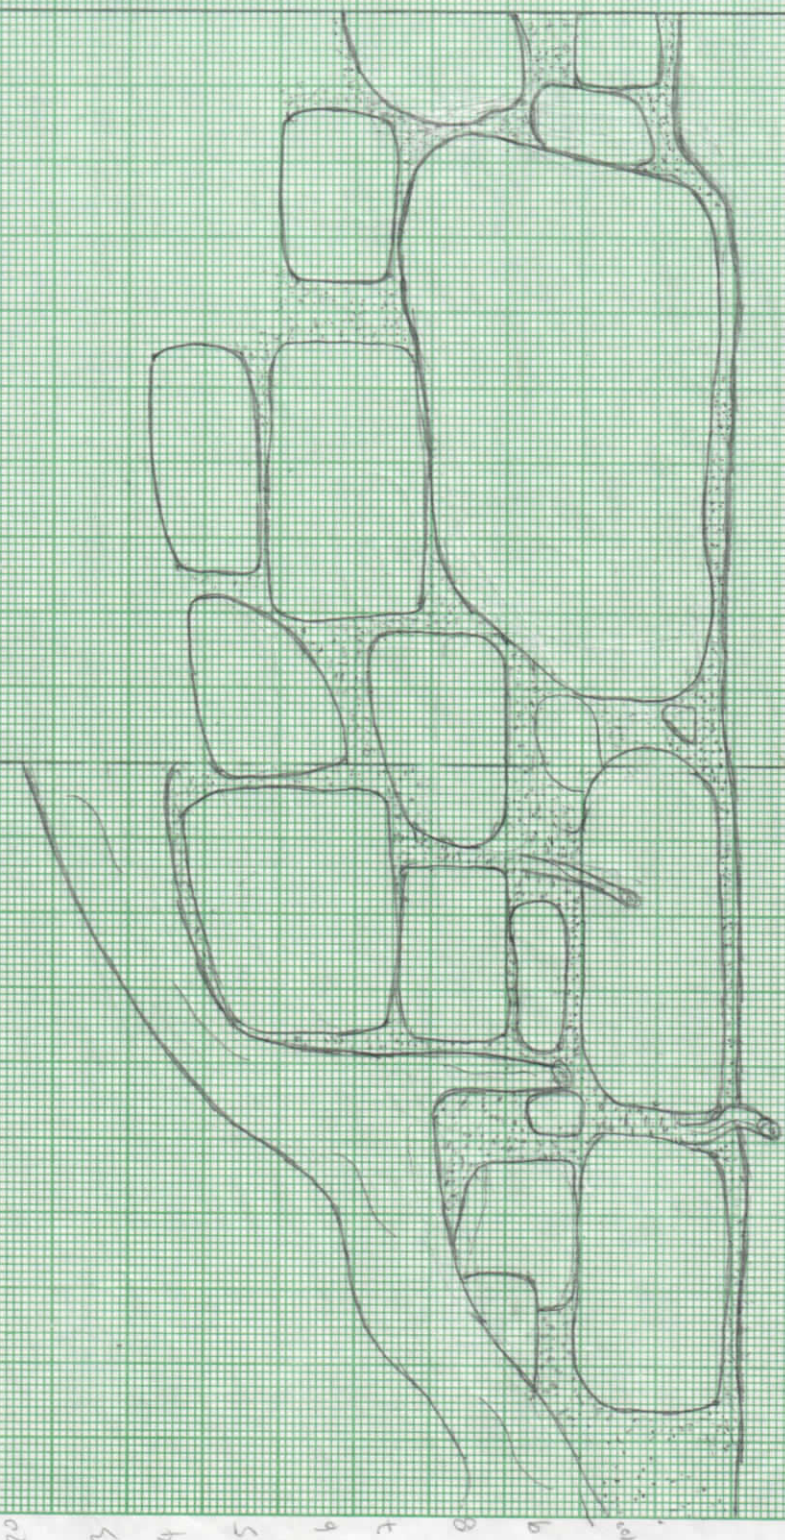

01
02
03
04
05
06
07
08
09
10

D
124

520
~~580~~


520
~~580~~

945
~~015~~

SITIO ZACAPETÉN
STR 606
PERFIL MURO SUR (SEGUNDO CUERPO)
A.S.
05-06-97
ESCALA 1:10

E

0

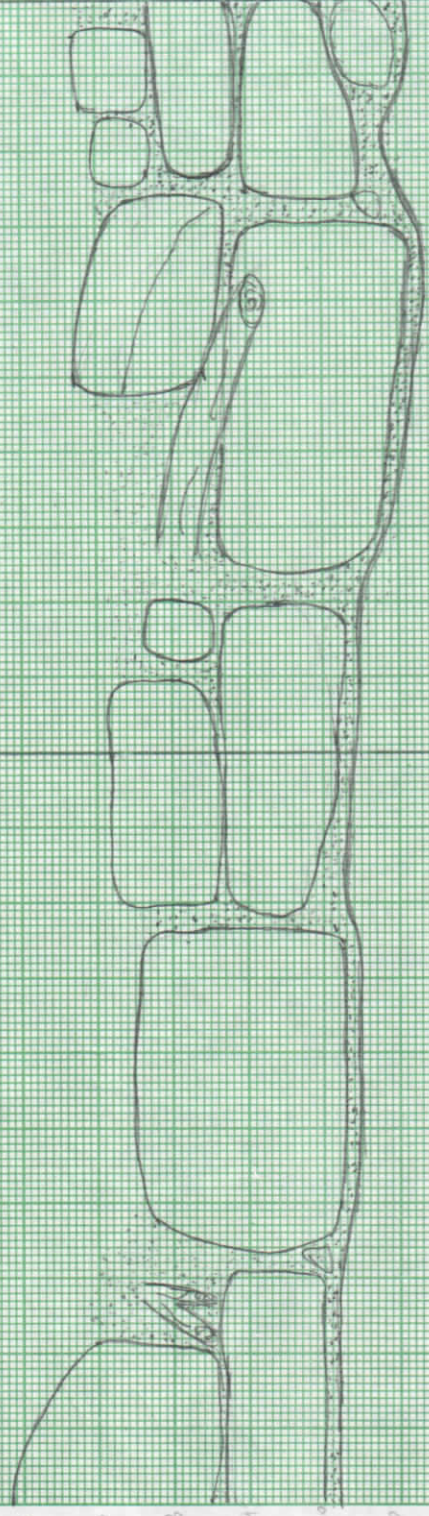

10
20
30
40
50
60
70
80
90
100
110

$\frac{D}{124}$


$\frac{D}{E}$

$\frac{570}{590}$

$\frac{570}{580}$

$\frac{570}{580}$

SITIO ZACAPETEN
 PERFIL MUR SUR (2º CUERPO)
 ESCALA 1:10
 A.S.
 05-06-97

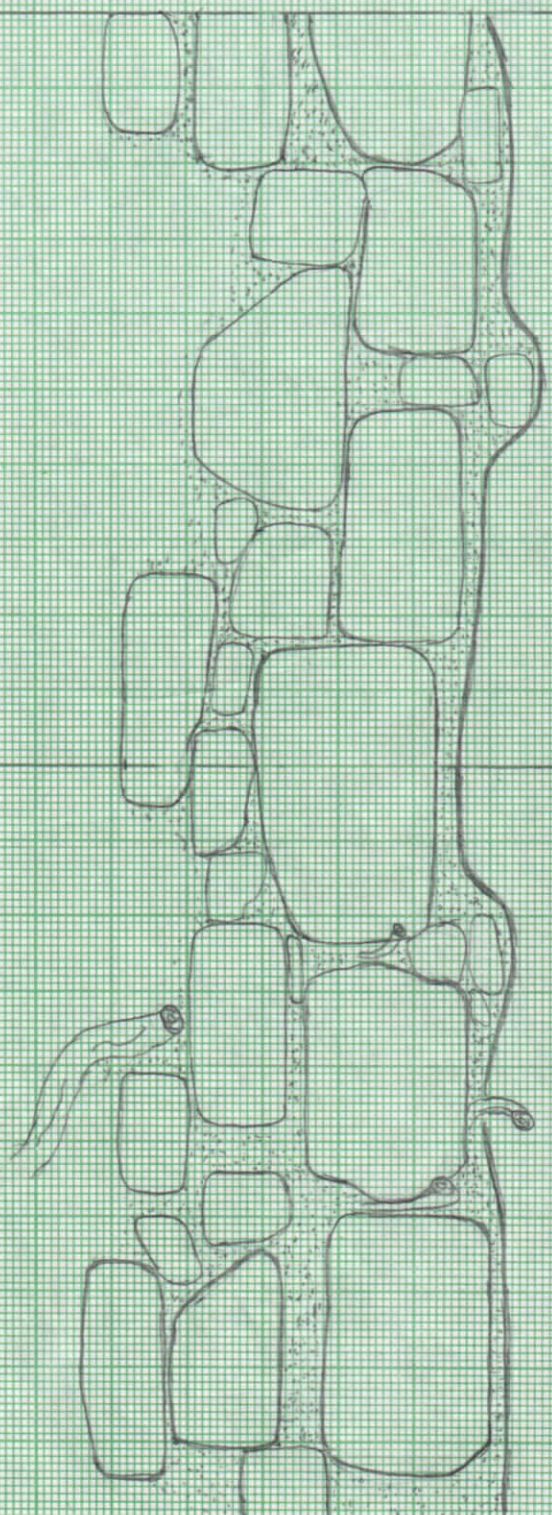

10
 2
 3
 4
 5
 6
 7
 8
 9
 10
 11

9/129

520/592


E

0

520/591

520/590

SITIO: ZACAPETEN
 PERIL MURO SUR (2^o CUERPO)
 ESCALA 1:10
 A.S.
 06-06-97

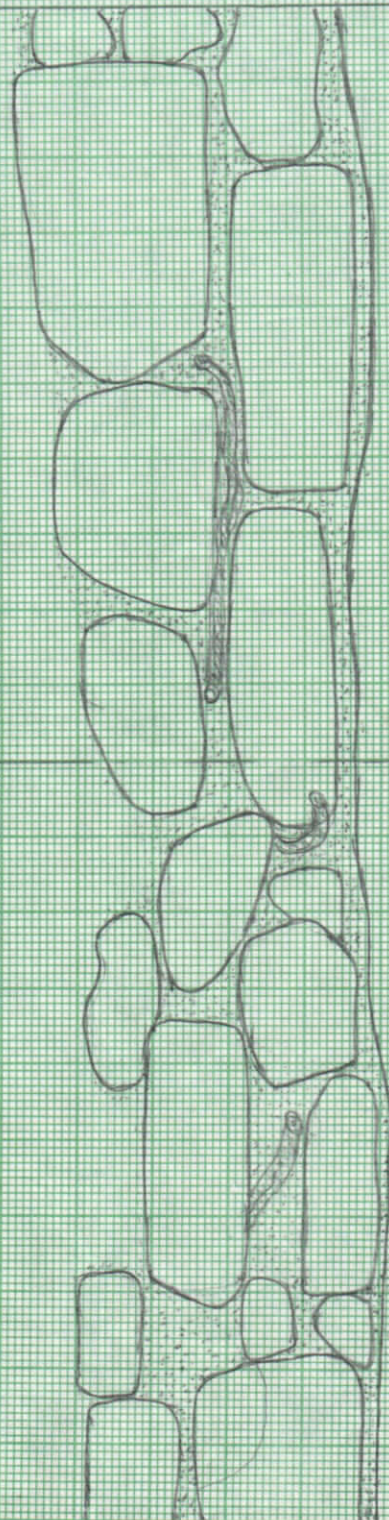

10
 2
 3
 4
 5
 6
 7
 8
 9
 10
 110